



**СОВЕТ ДЕПУТАТОВ
МУНИЦИПАЛЬНОГО ОКРУГА АРБАТ**

РЕШЕНИЕ

от 24.03.2021 № СД-21-2021

О согласовании установки ограждающего устройства на придомовой территории многоквартирных домов по адресу: г. Москва, Трубниковский пер., 13с1, Новинский б-р, 16А, 16с2

На основании пункта 5 части 2 статьи 1 Закона города Москвы от 11 июля 2012 года № 39 «О наделении органов местного самоуправления муниципальных округов в городе Москве отдельными полномочиями города Москвы», постановления Правительства Москвы от 02 июля 2013 года № 428-ПП «О порядке установки ограждений на придомовых территориях в городе Москве», рассмотрев протоколы общих собраний собственников помещений в многоквартирных домах по адресу: г. Москва, Трубниковский пер., 13с1, Новинский б-р, 16А, 16с2, Совет депутатов муниципального округа Арбат решил:

1. Согласовать установку ограждающего устройства в виде шлагбаума на придомовой территории многоквартирных домов по адресу: г. Москва, Трубниковский пер., 13с1, Новинский б-р, 16А, 16с2 согласно прилагаемой схеме, при соблюдении в дальнейшем собственниками многоквартирных домов требований постановления Правительства Москвы от 02 июля 2013 года № 428-ПП «О порядке установки ограждений на придомовых территориях в городе Москве» (Приложение).

2. Уведомить уполномоченных лиц собственников помещений в многоквартирных домах о том, что все споры, возникающие между собственниками помещений многоквартирного дома, иными заинтересованными лицами по вопросу установки, эксплуатации и демонтажа ограждающих устройств решаются в соответствии с действующим законодательством Российской Федерации, в том числе в судебном порядке.

3. Признать утратившим силу решение Совета депутатов муниципального округа Арбат от 17.12.2020 № СД-81-2020 «Об отказе в согласовании установки ограждающего устройства на придомовой территории многоквартирных домов по адресу: г. Москва, Трубниковский пер., 13с1, Новинский б-р, 16А, 16с2».

4. Направить настоящее решение лицу, уполномоченному на представление интересов собственников помещений в многоквартирном доме по вопросам, связанным с установкой ограждающих устройств и их демонтажем, в Управу района Арбат, Департамент территориальных органов исполнительной власти города Москвы.

5. Опубликовать настоящее решение в бюллетене «Московский муниципальный вестник» и разместить на официальном сайте муниципального округа Арбат www.arbatnews.ru.

6. Настоящее решение вступает в силу со дня его принятия.

7. Контроль за исполнением настоящего решения возложить на Главу муниципального округа Арбат Е.П. Бабенко.

Глава муниципального округа Арбат


Е.П. Бабенко

Приложение
к решению Совета депутатов
муниципального округа Арбат
от 24.03.2021 № 21-2021

Схема размещения ограждающего устройства по адресу:
г. Москва, Трубниковский пер., 13с1, Новинский б-р, 16А, 16с2

Обозначение места установки шлагбаума по адресу:

г. Москва, Трубниковский пер., дом № 13, стр. 1

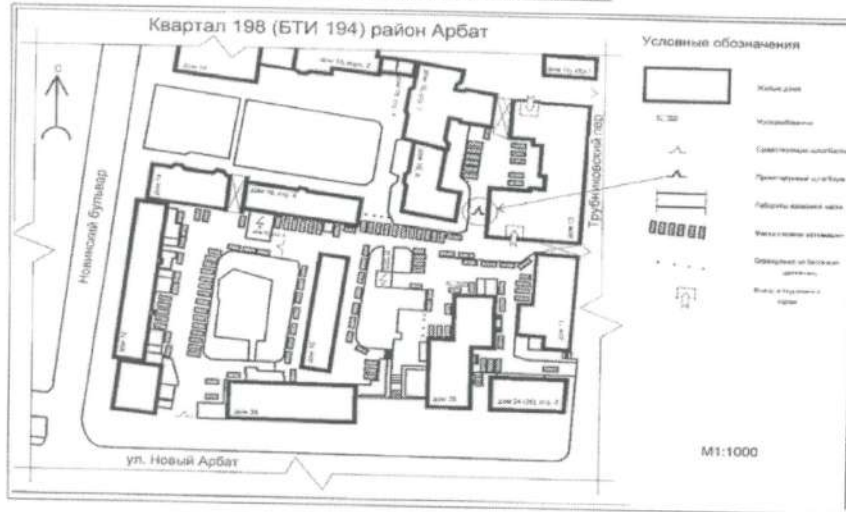

Исполнительный чертеж

на установку шлагбаума по адресу: г. Москва, Трубниковский пер., дом № 13, стр. 1



Габаритные размеры даны в мм.

Фундаментное основание шлагбаума бетонруется на глубину не более 300 мм.